




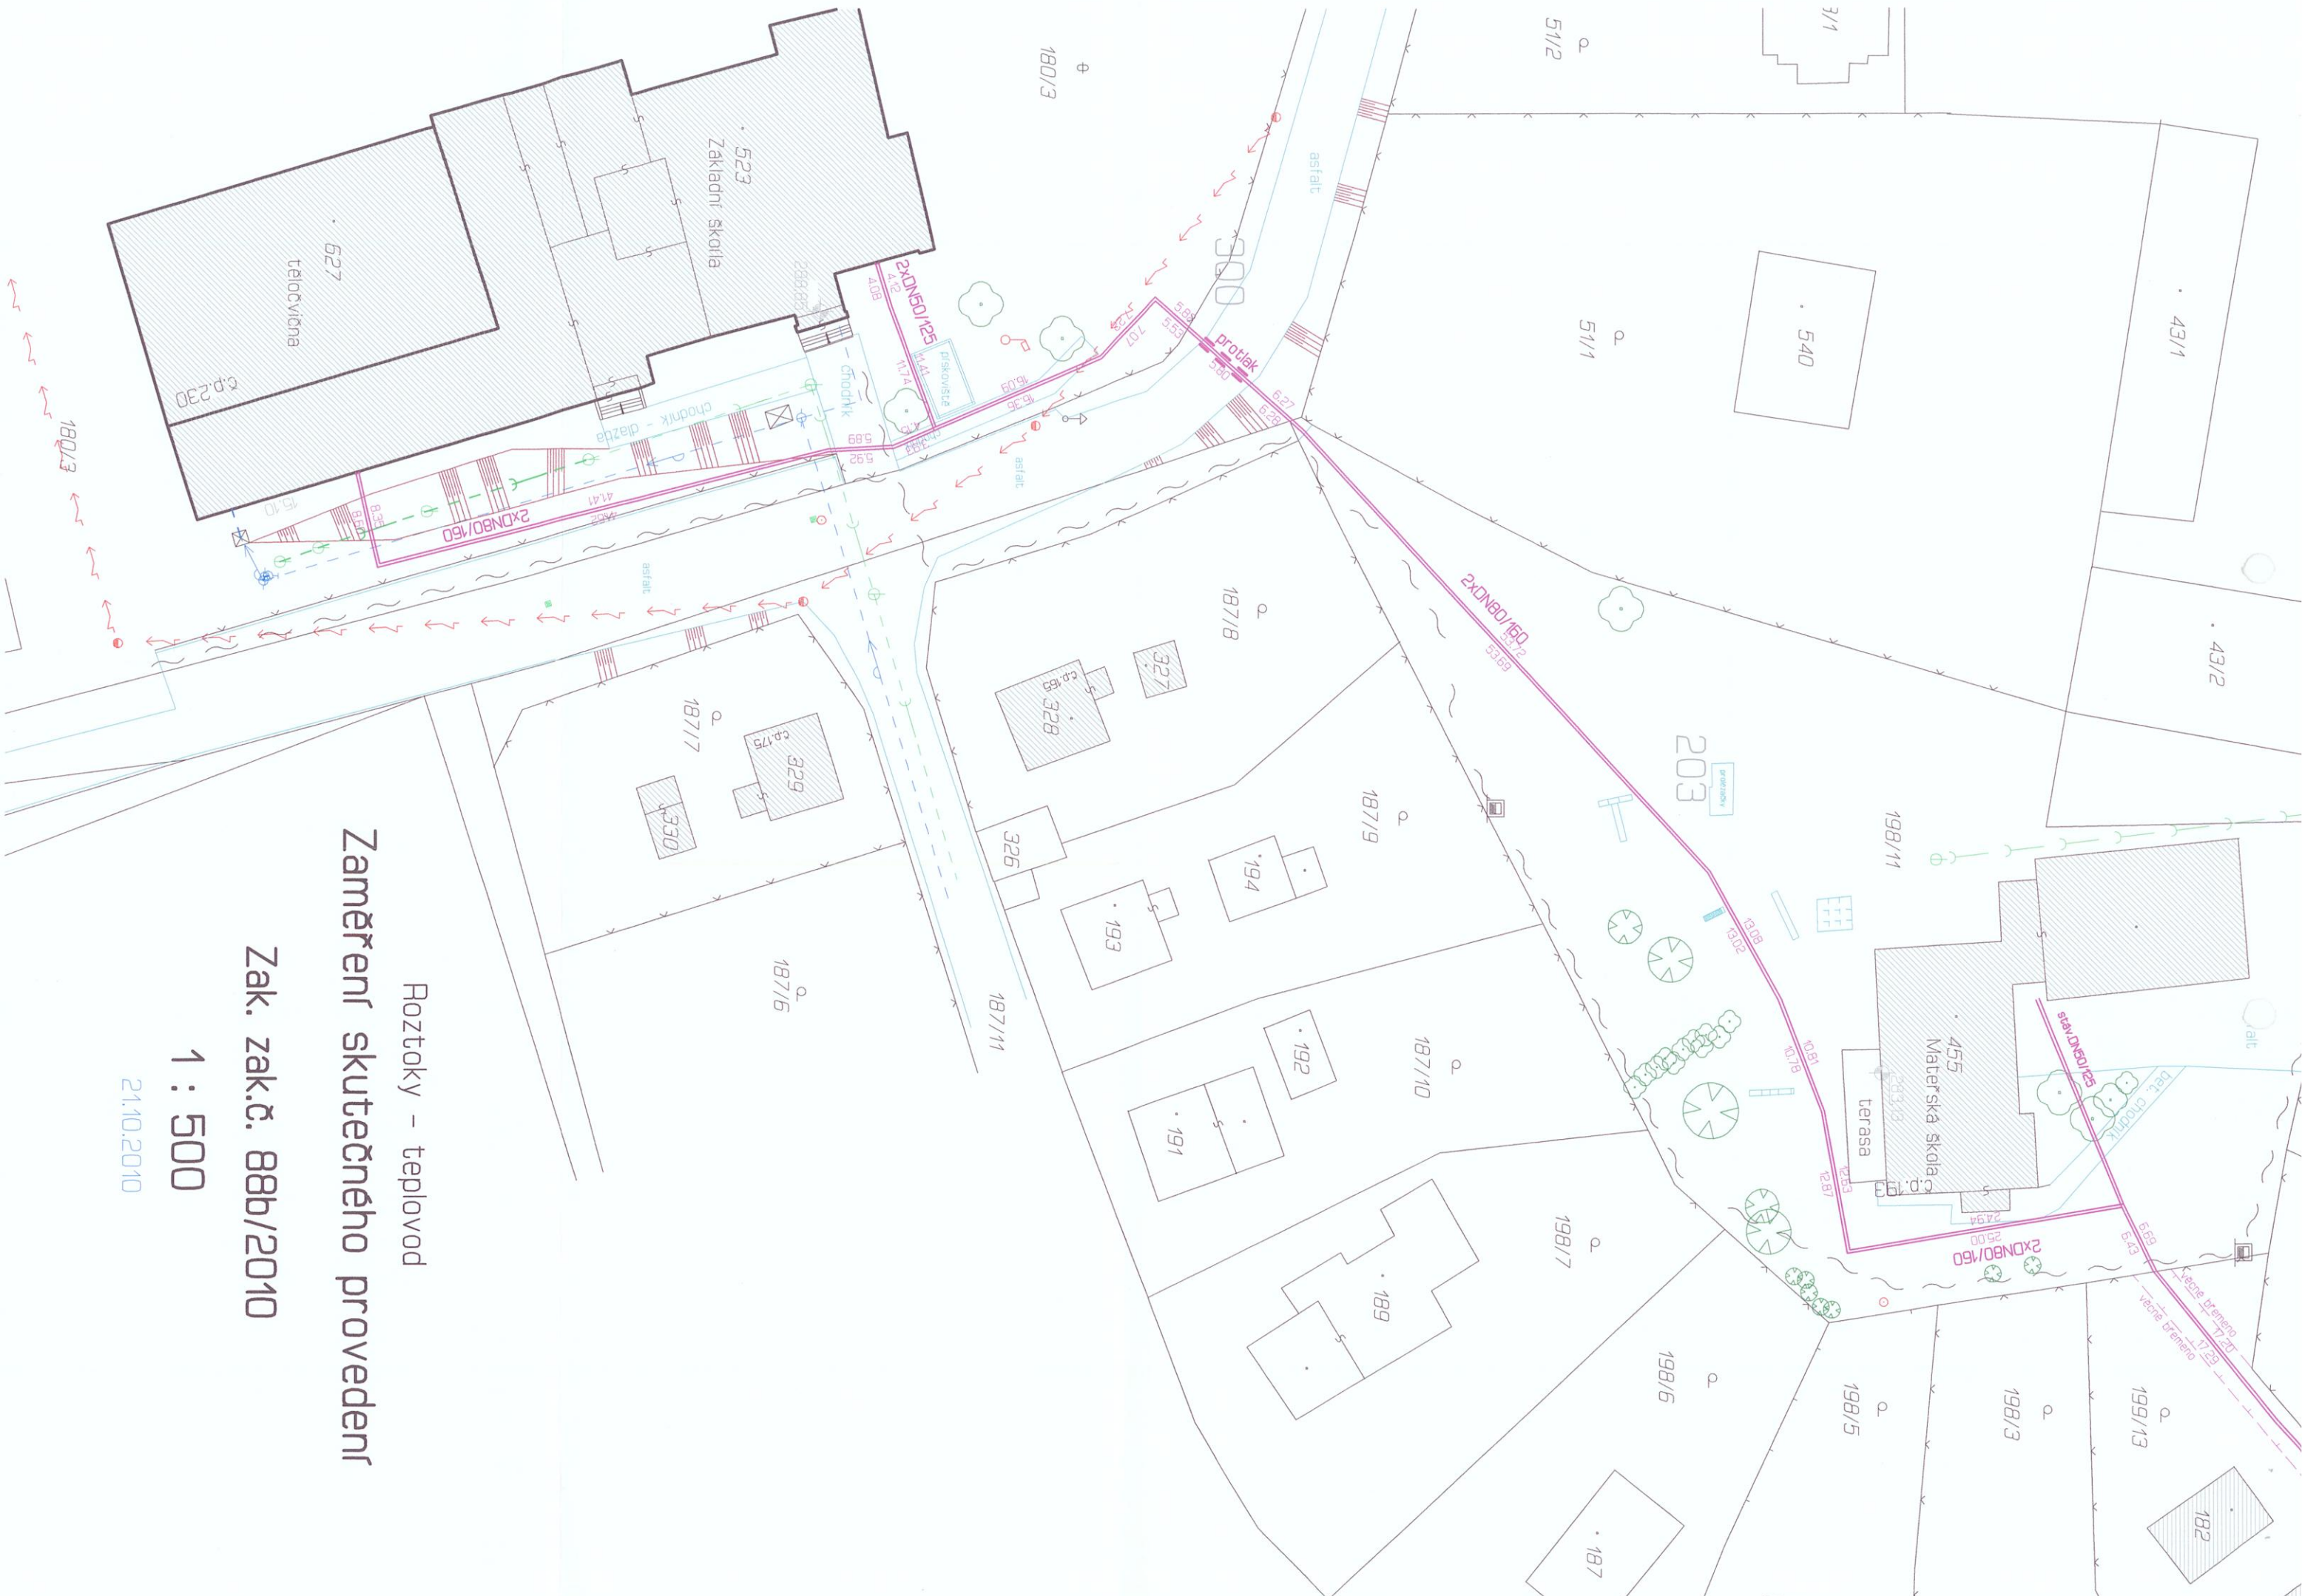

Roztoky - teplovod

Zaměření skutečného provedení

Zak. zak.č. 88b/2010

1 : 500

21.10.2010